


日期	姓名	专业

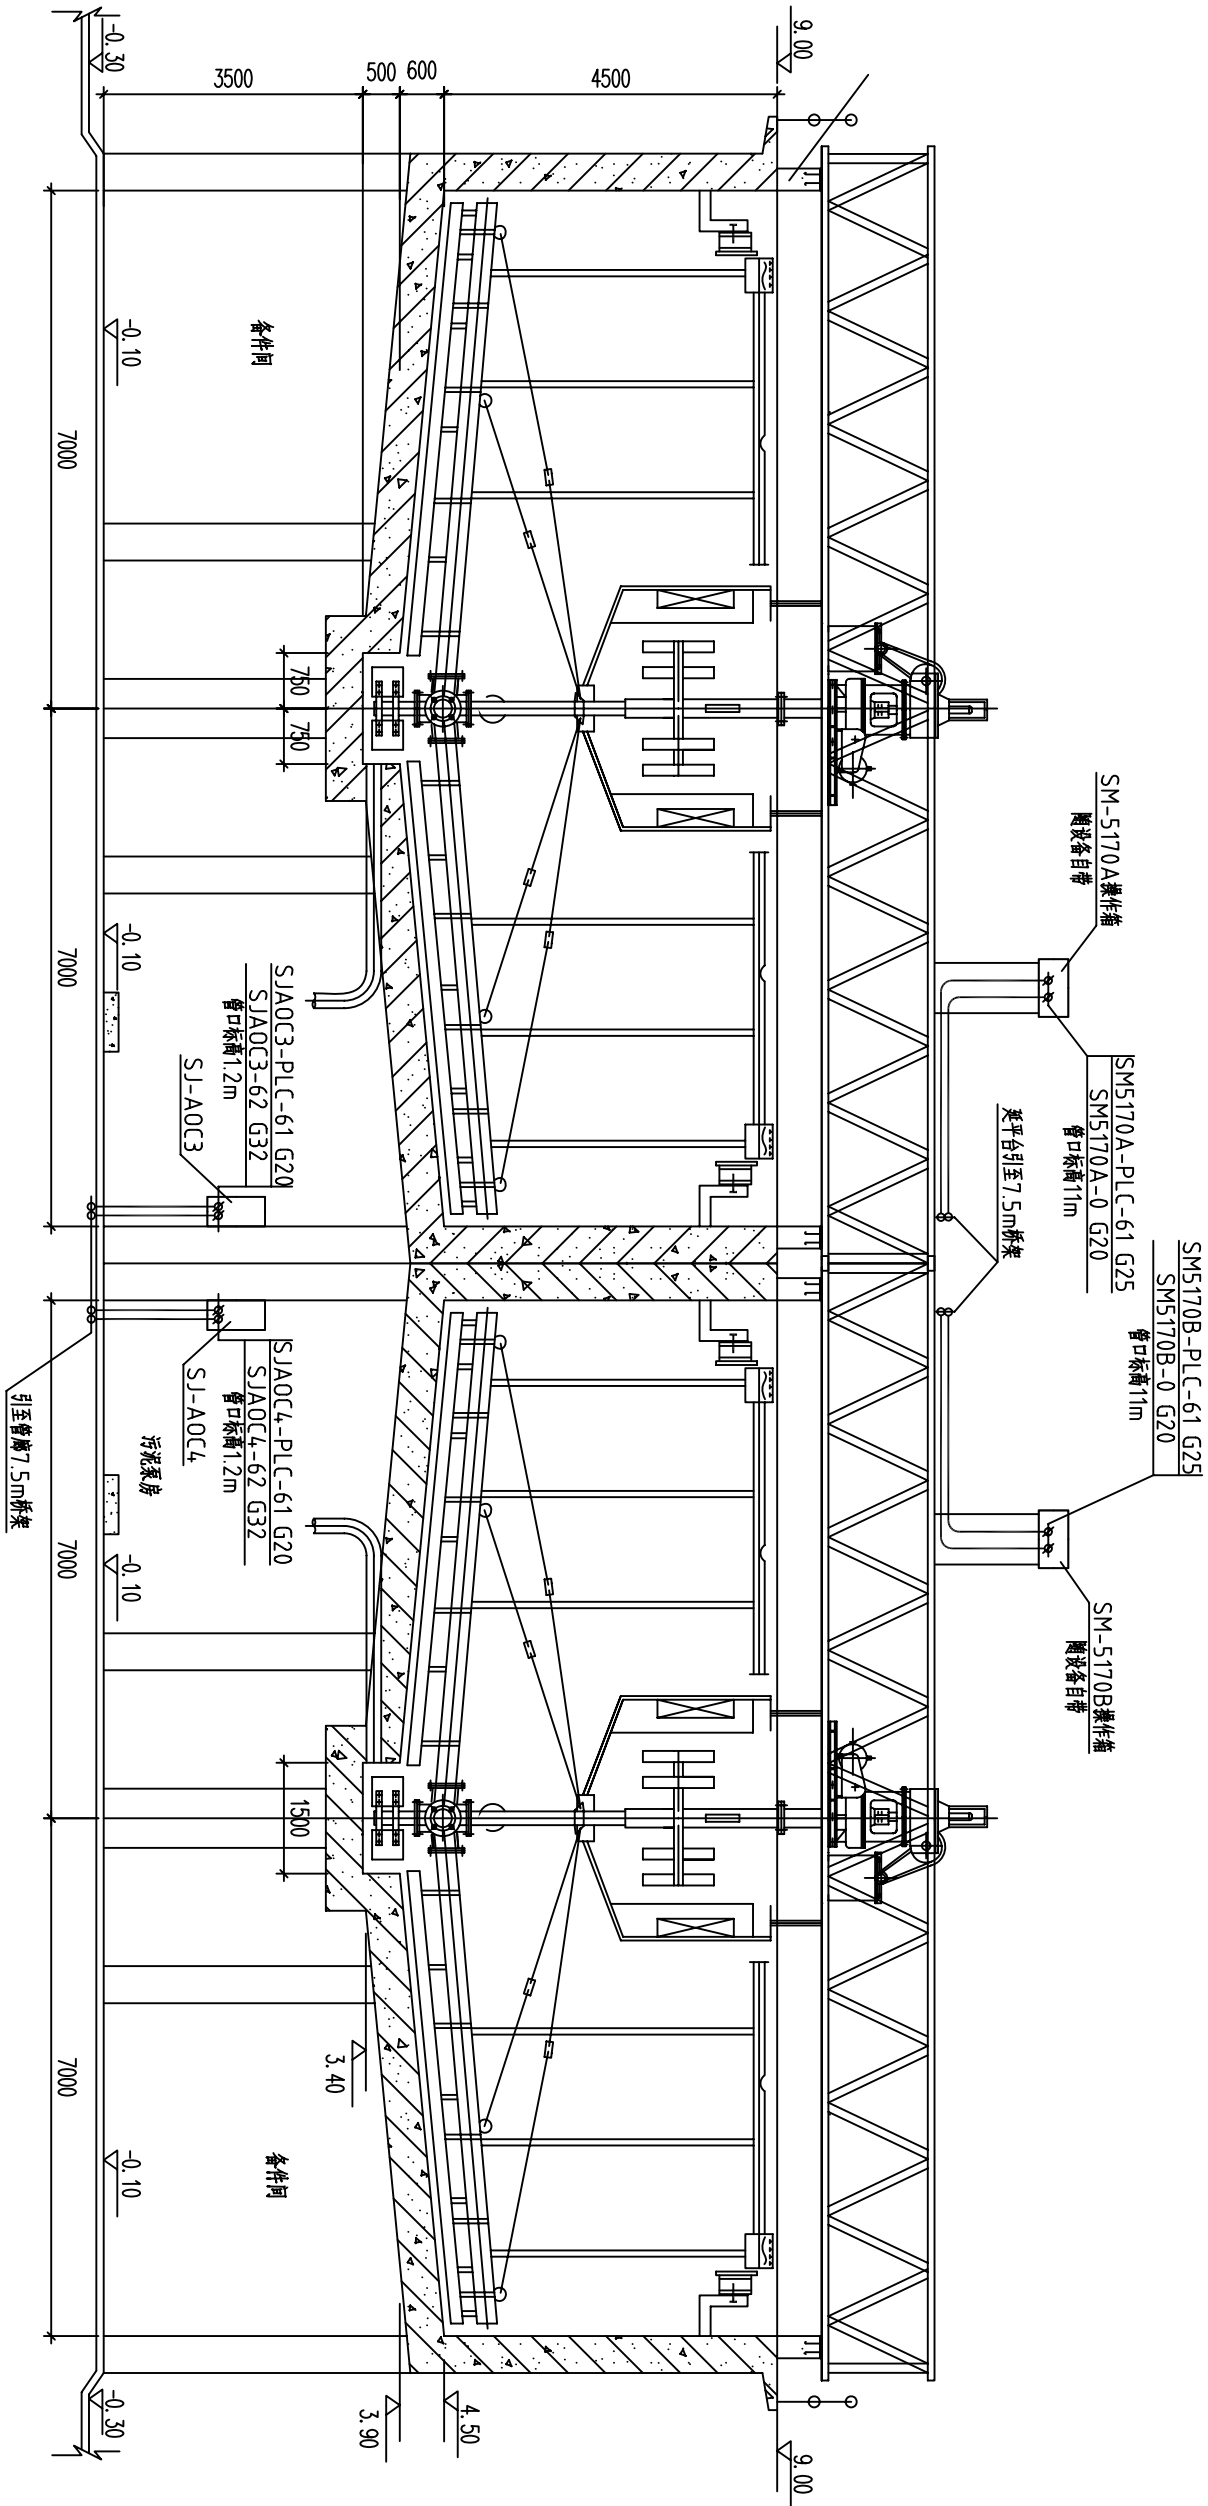

2-2剖面图

审定		合同号		广西柳州钢铁（集团）公司 1550冷轧板带工程废水处理站 电气管线布置图
审核		专业	电气	
校对		设计阶段	竣工图	
设计		比例		

中冶集团北京冶金设备研究设计总院

上海东振环保工程技术有限公司

图号

07-01LZG电2-08

日期

08-7

页次

3/6